


ÖVRE KÄLLARVÅNING

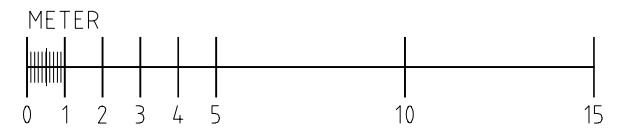

URSPRUNGLIGA
RELATIONSHANDLINGAR
UPPRÄTTADE AV:
HÄLLÉNS ARKITEKTER AB
2013-11-21

PROJEKTENGAGEMANG
HAR ENDAST ANPASSAT
URSPRUNGLIGA
RELATIONSHANDLINGAR
TILL CASTELLUMS MALL
2017-02-10

FÅR EJ BETRAKTAS SOM
UPPMÄTNINGSRITNING DÅ
DETALJMÄTNING EJ ÄR
UTFÖRD.
VISSA AVVIKELSER KAN
FÖREKOMMA.
-CAD-RITNING UPPRÄTTAD
ENLIGT BEFINTLIGT ÄLDRE
CAD-RITNING.

BET	ANT	ÄNDRINGEN AVSER	SIGN	DATUM
RELATIONSHANDLING				
KV BODARNA 8 , ÖREBRO				
 CASTELLUM TEL: 019 - 27 65 00				
 PROJEKTENGAGEMANG <small>RUBBECKSGATAN 7 702 11 ÖREBRO TEL: 019-167400 www.projektengagemang.se</small>				
UPPDRAG NR 391923	RITAD AV CK	HANDLAGGARE M WIJK		
DATUM 2017-02-10	ANSVARIG			
BODARNA 8 ÖREBRO KOMMUN PLAN 2				
SKALA A1: 1:100 A3: 1:200	NUMMER A-40.1-1120		I BET	