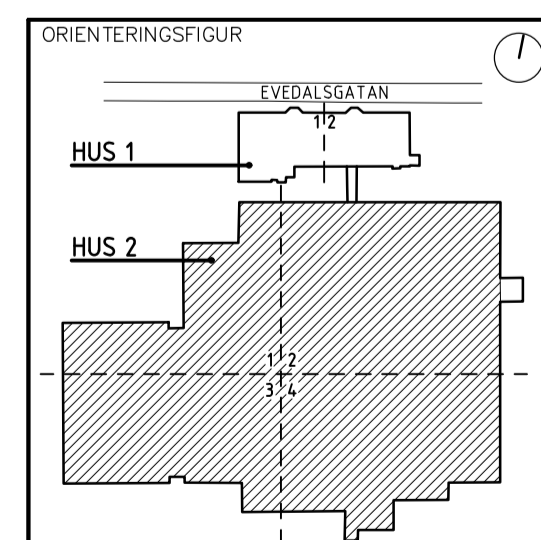
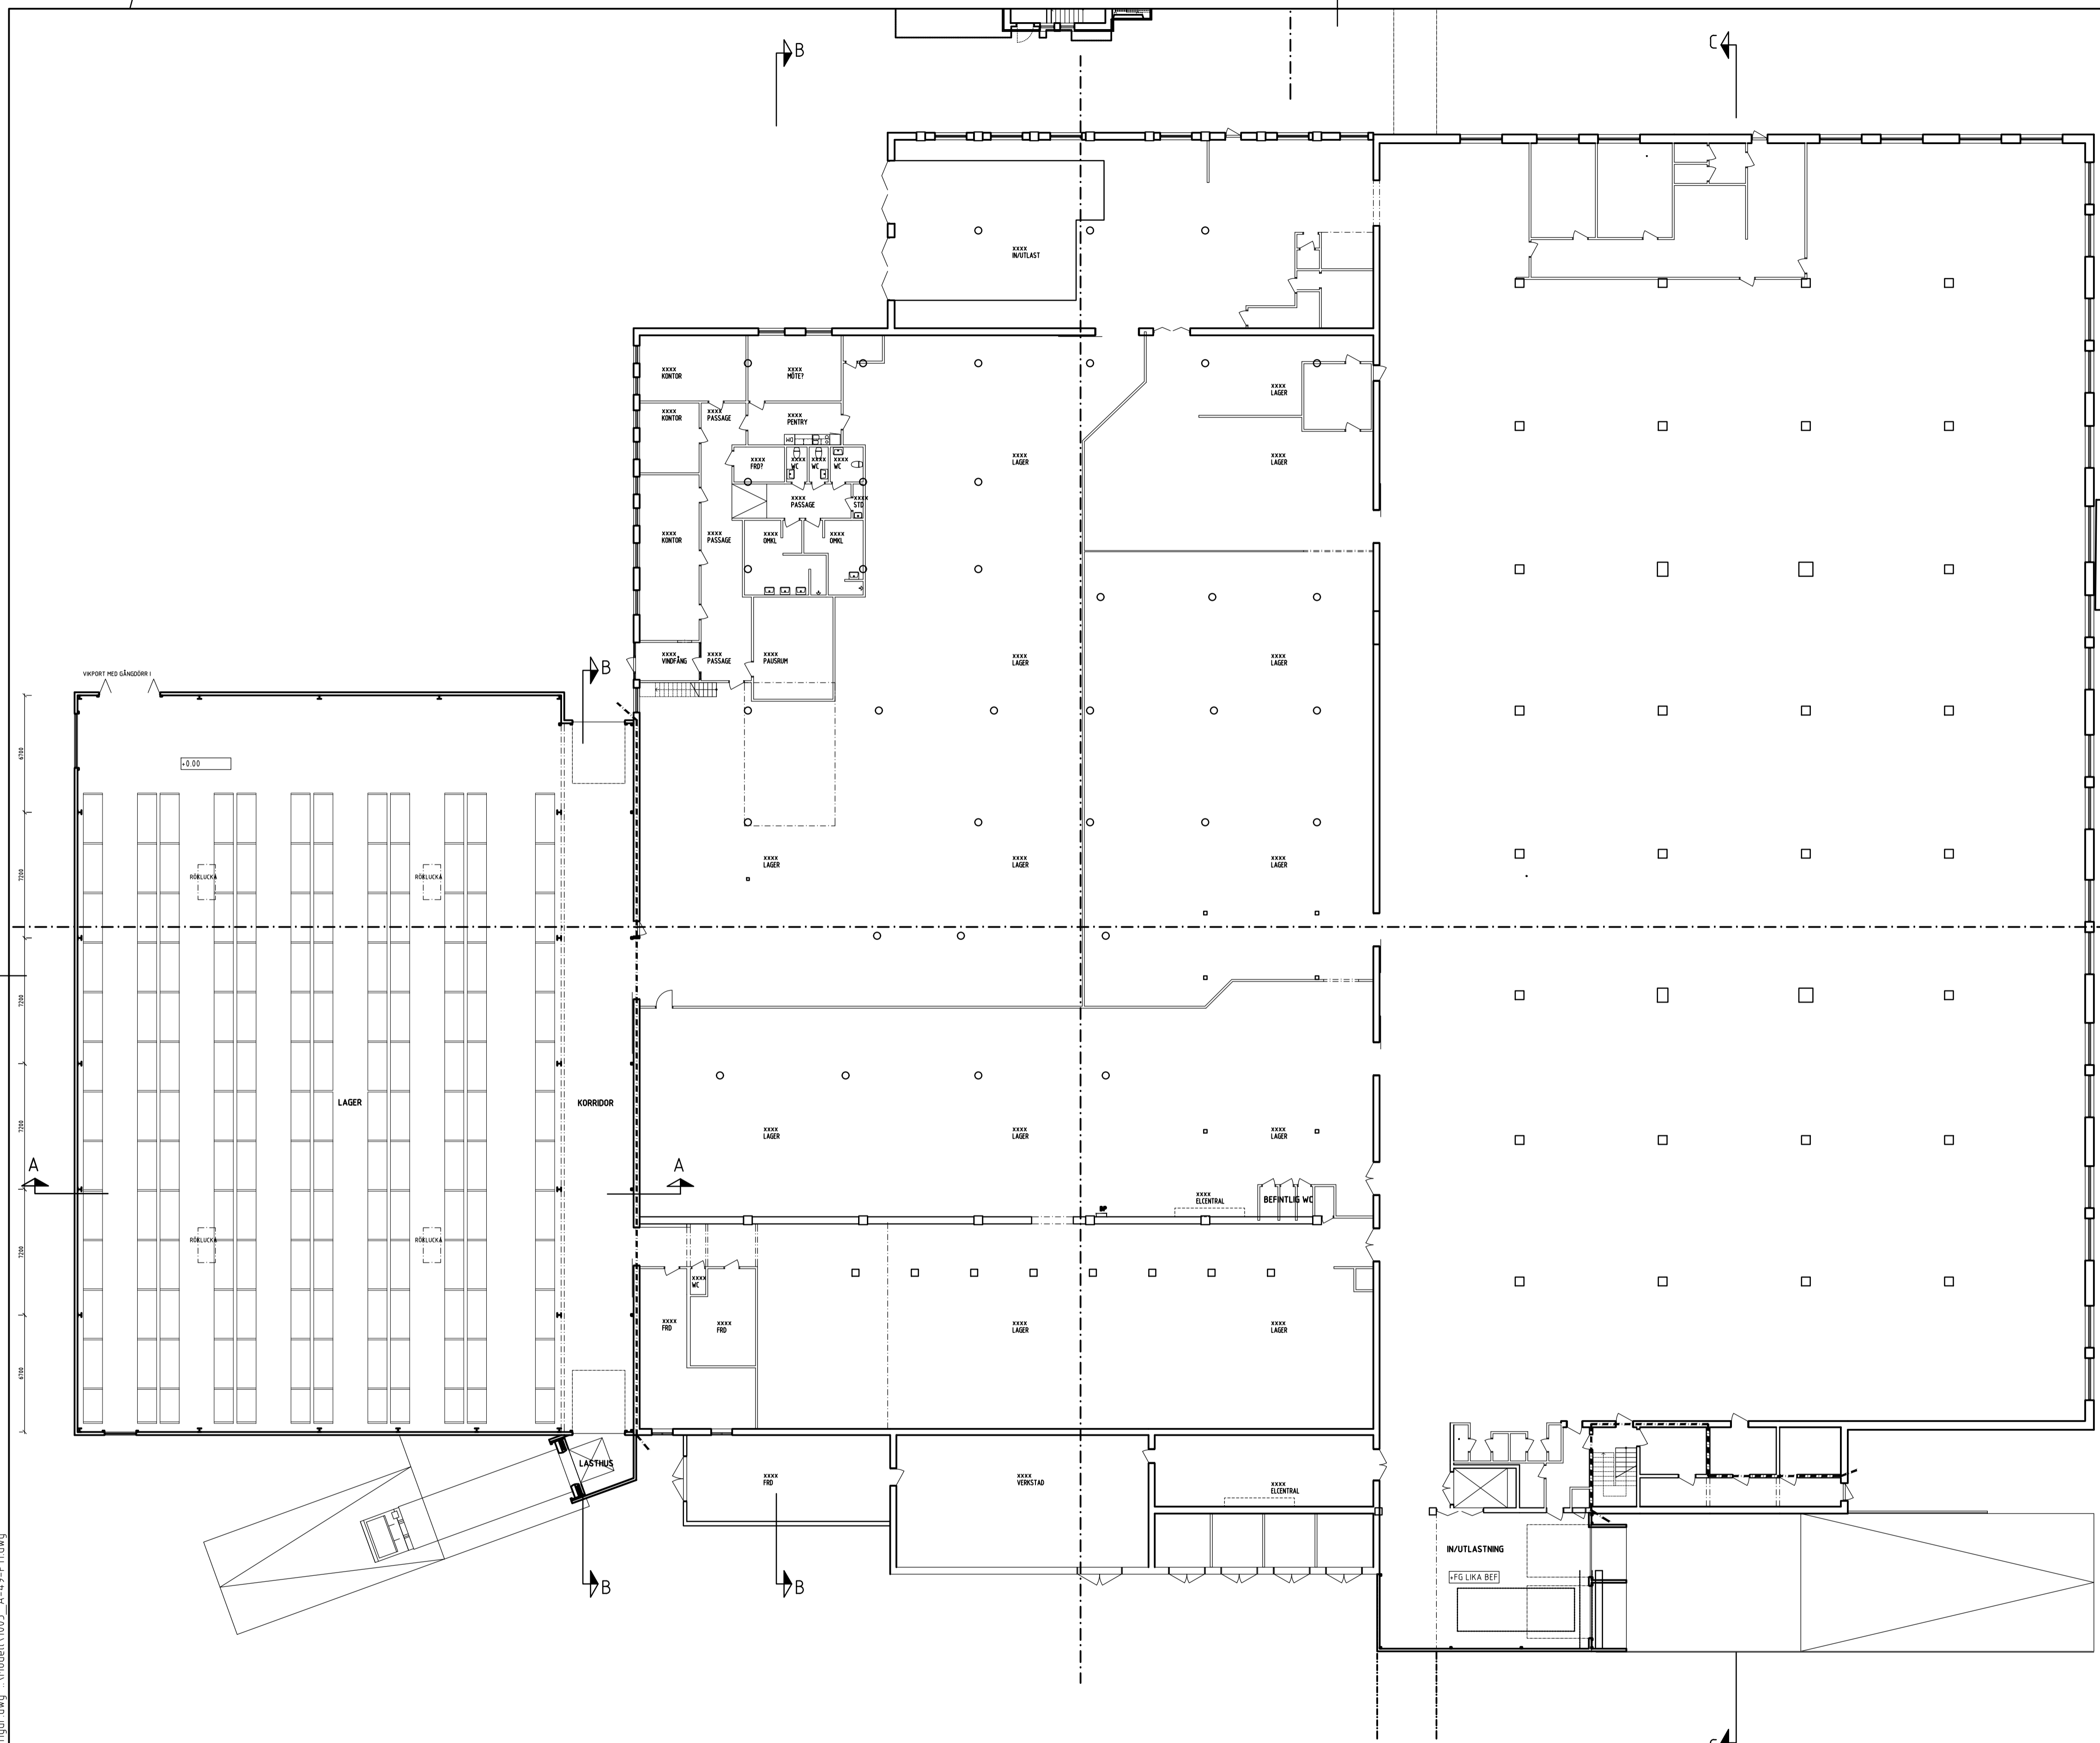

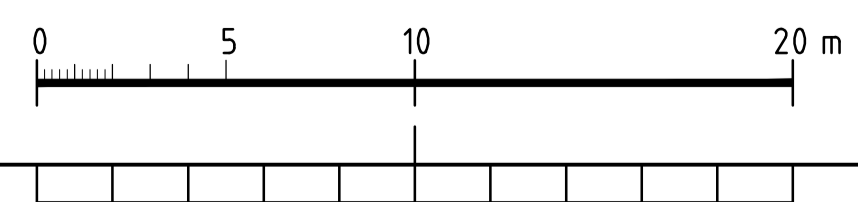


FÖRKLARINGAR  
MÅTT ANGES I MILLIMETER.



BET	ANT	ÄNDRINGEN AVSER	SIGN	DATUM
<b>RELATIONSHANDLING</b>				
Kv. KILSUND 3				
				
<small>MA Arkitekter AB Engelbrektsgatan 34A Västernorrlands län 411 37 Göteborg 503 30 Borås Tel 031 - 708 55 20 Tel 033 - 14 14 43 www.ma-arkitekter.se Org.nr. 555641-2915</small>				
URSPRUNGSHANDLING AV:				
UPPDRAG NR	P16-6233A	RITAD AV	AJN	HANDLGGGARE
DATUM	2017-11-DD	ANSVARIG	JGN	JGN
FÖRVALTNINGSBOLAG				
HS BÖLAG				
HS ADDRESS				
EVEDALSGATAN 5				
BEFINTLIGT UTSEENDE				
HUS 2, PLAN 1, ÖVERSIKT				
PROJEKTNUMMER	1003	SKALA	I BET	
HS PROJ.NR	1003	A1 = 1:200		
DATUM	GODKÄND	A3 = 1:400		
HS DATUM		NUMMER	A-49.11-210	



XREF: \\komp1\1003\_P16\_orienteringsfigur.dwg \Model\1003\_A-49-P11.dwg

PLO: 2016-05-14 13:08 H:\PROJEKT\PROJEKT\CASTELLUM BÖRAS FASTIGHETSKLUND 3 - EVEDALSGATAN\SYTTRITNING & KONSULTÖR\AKSXX\1117\ARITDEF\1003\_A-49-P11-210.DWG BÖRSN STRANDBERG