



PLAN 2

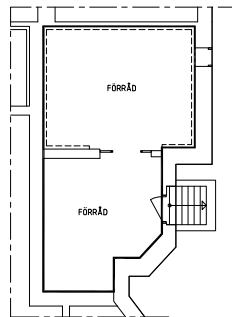


PLAN 1

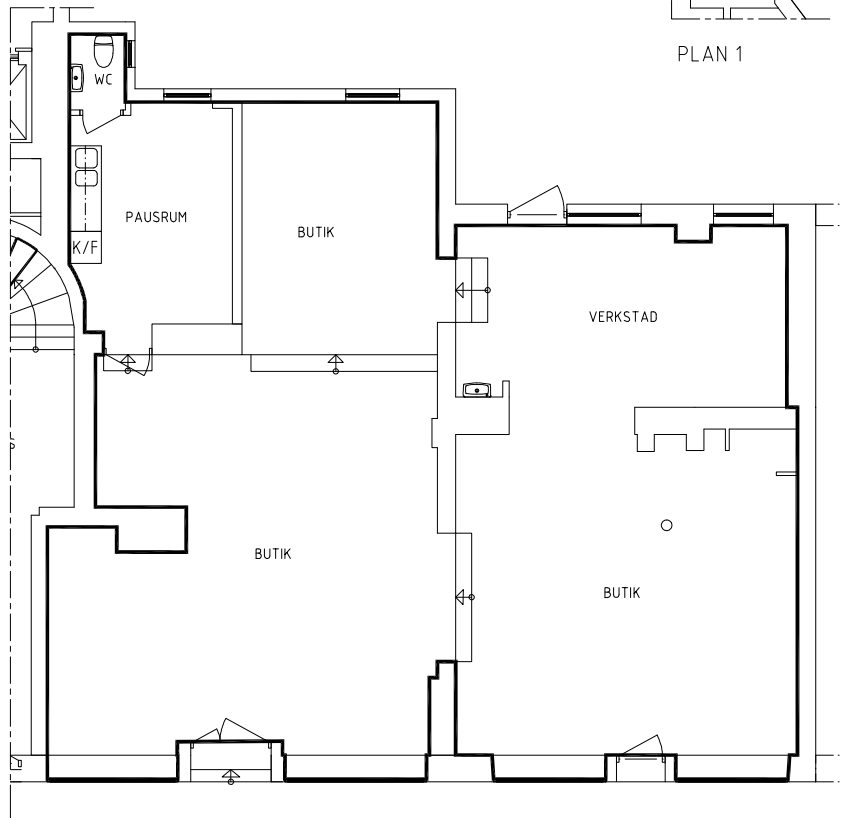


PLAN 2

ORIENTERINGSFIGUR

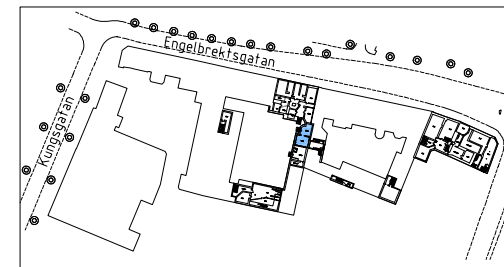

PLAN 1

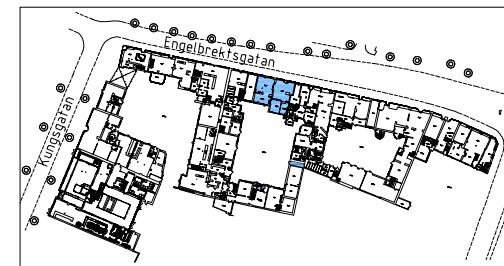

PLAN 2

FÄR EJ BETRAKTAS SOM  
UPPMÄTNINGSRITNING DÅ  
DETALJMÄTNING EJ ÄR  
UTFÖRD.  
VISSA AVVIKELSER KAN  
FÖREKOMMA.

SKALA 1:100



**CASTELLUM**

TEL: 019 - 27 65 00



PROJEKTENGEMÅNG  
RUBECKSGATAN 7  
702 11 ÖREBRO  
TEL 019-167400  
www.projektengemang.se

RELATIONSHANDLING

HÅLLSTUGAN 28  
LOKAL 17A, PLAN 1 OCH 2

DATUM  
2018-09-12

ANSVARIG

SKALA  
A3 1:100

NUMMER  
L17A

UPPDRAG  
4 31999

RITAD/KONSTRUERAD AV  
CZ

HANDLÄGGARE  
M WIJK

BET

REF:

LAGER:

PLO: