





ORIENTERINGSFIGUR

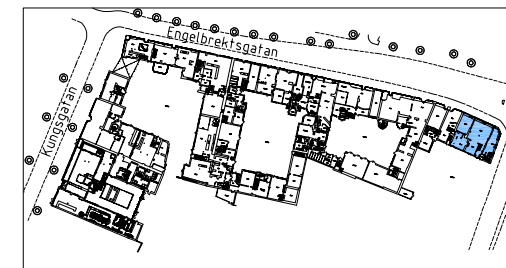

PLAN 2

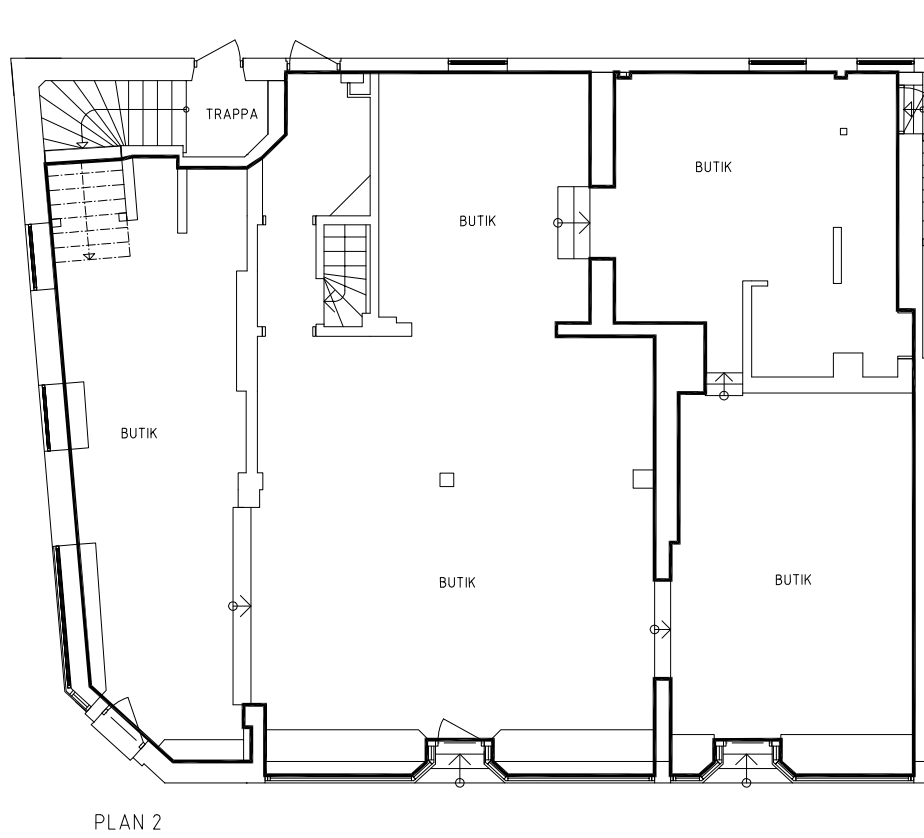

FÅR EJ BETRAKTAS SOM  
UPPMÄTNINGSRITNING DÅ  
DETALJMÄTNING EJ ÄR  
UTFÖRD.  
VISSA AVVIKELSER KAN  
FÖREKOMMA.

SKALA 1:100



RELATIONSHANDLING

HÅLLSTUGAN 28  
LOKAL 31, PLAN 1 OCH 2

DATUM  
2018-09-12

ANSVARIG

SKALA  
A3 1:100

UPPDRAG  
4 31999

RITAD/KONSTRUERAD AV  
CZ

HANDLÄGGARE  
M WIJK

NUMMER  
L31B

BET

REF:

LAGER:

PLO: