


LOKAL 1, PLAN 1 - HUS 4

1414  
F.D PÅFYLLNADSPÅTS  
FÖR DRIVMEDEL

ORIENTERINGSFIGUR

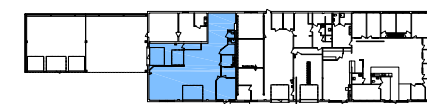


PLAN 1, BV

URSPRUNGLIGA  
RELATIONSHANDLINGAR  
UPPRÄTTADE AV:  
PROJEKTENGAGEMANG  
2017-08-09

FÅR EJ BETRÄKTAS SOM  
UPPMÄTNINGSRITNING DÅ  
DETALJMÄTNING EJ ÄR  
UTFÖRD.  
VISSA AVVIKELSER KAN  
FÖREKOMMA.

SKALA 1:100

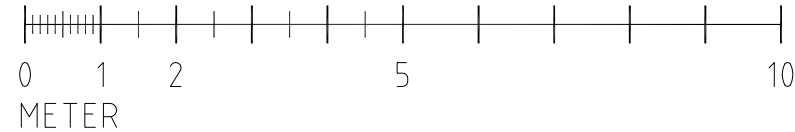

**CASTELLUM**

TEL: 019 - 27 65 00



RUDBECKSGATAN 7  
702 11 ÖREBRO  
TEL: 019-167400  
www.projektengagemang.se

RELATIONSHANDLING

HUS 4 - PLAN 1  
LOKAL 1

UPPDRAG  
432091

RITAD/KONSTRUERAD AV  
EH

HANDLÄGGARE  
M WIJK

DATUM  
2017-08-09

ANSVARIG

SKALA  
A3 1:100

NUMMER  
L 1

BET

REF:

LAGER:

PL0: