

LOKAL 2D, PLAN 2 - HUS 5


ORIENTERINGSFIGUR



PLAN 2, 1TR

FÅR EJ BETRAKTAS SOM
UPPMÄTNINGSRITNING DÅ
DETALJMÄTNING EJ ÄR
UTFÖRD.
VISSA AVVIKELSER KAN
FÖREKOMMA.

SKALA 1:100

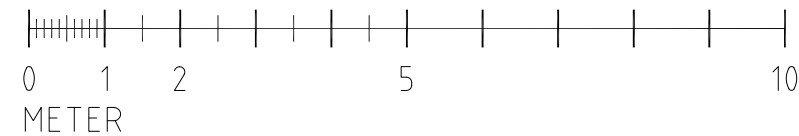

CASTELLUM

TEL: 019 - 27 65 00



RUDBECKSGATAN 7
702 11 ÖREBRO
TEL: 019-167400
www.projektengagemang.se

**KV SVÄNGHJULET 1
ÖREBRO**

RELATIONSHANDLING

HUS 5 - PLAN 2, 1TR
LOKAL 2D

UPPDRAG
431999

RITAD/KONSTRUERAD AV
CZ

HANDLÄGGARE
M WIJK

DATUM
2019-01-08

ANSVARIG

SKALA
A3 1:100

NUMMER
L2D

BET

REF:

LAGER:

PL0: