ORIENTERINGSFIGUR

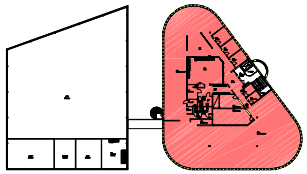

PLAN 2

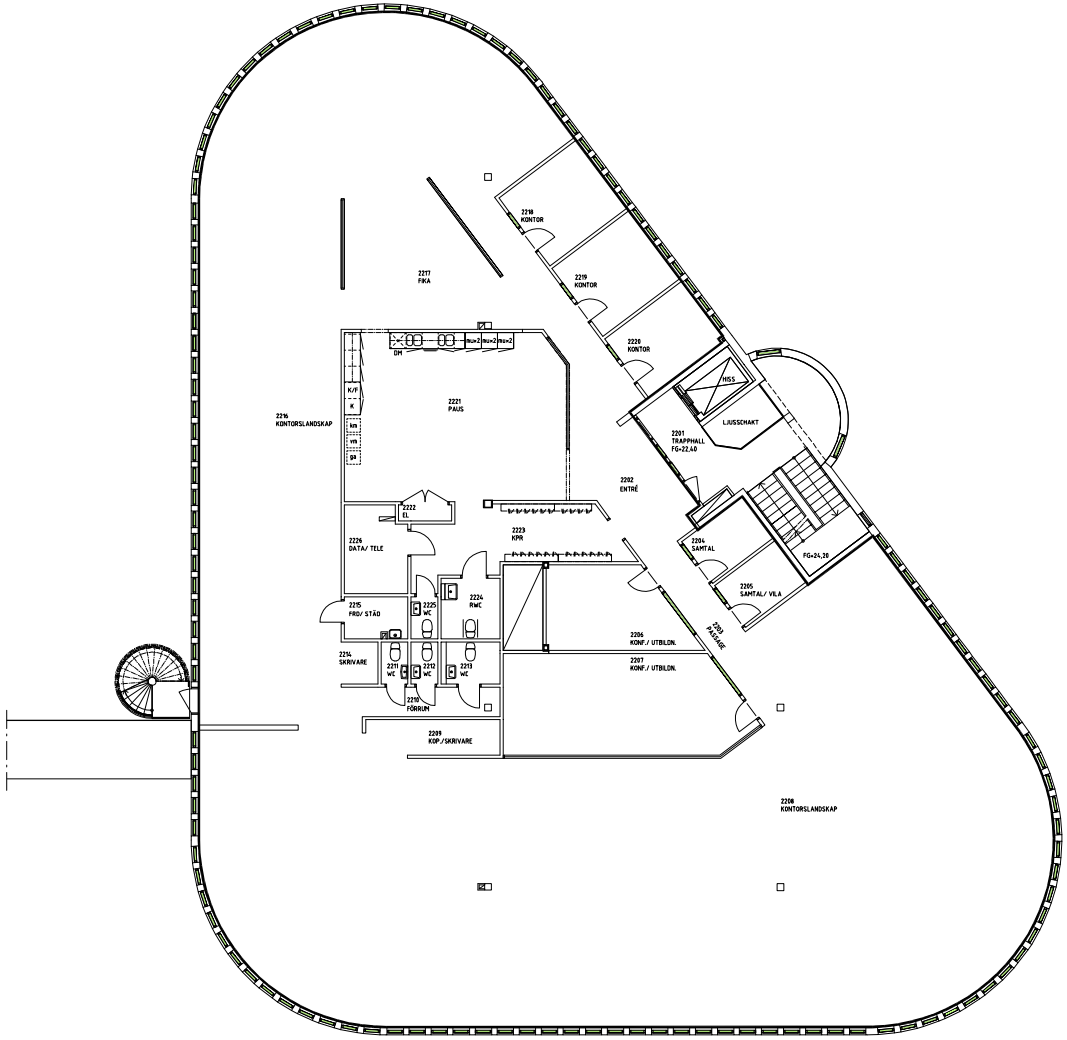

SKALA 1:200

0 1 2 5 10 15 20

METER

FÅR EJ BETRAKTAS SOM UPPMÄTNINGSRITNING DÅ DETALJMÄTNING EJ ÄR UTFÖRD.
VISSA AVVIKELSER KAN FÖREKOMMA.

CASTELLUM

TEL: 019 - 27 65 00

projekt engagemang

RUDBECKSGATAN 7
702 11 ÖREBRO
TEL:019-167400
www.projektengagemang.se

RELATIONSHANDLING

KV INKÖPAREN 1, HUS 3
PLAN 2, LOKAL 4

UPPDRAG	RITAD/KONSTRUERAD AV	HANDLÄGGARE
391436	MW	M WIJK

DATUM 2014-11-07

ANSVARIG

SKALA A3 1:200

NUMMER L 4

BET

REF:

LAGER:

PLO: